


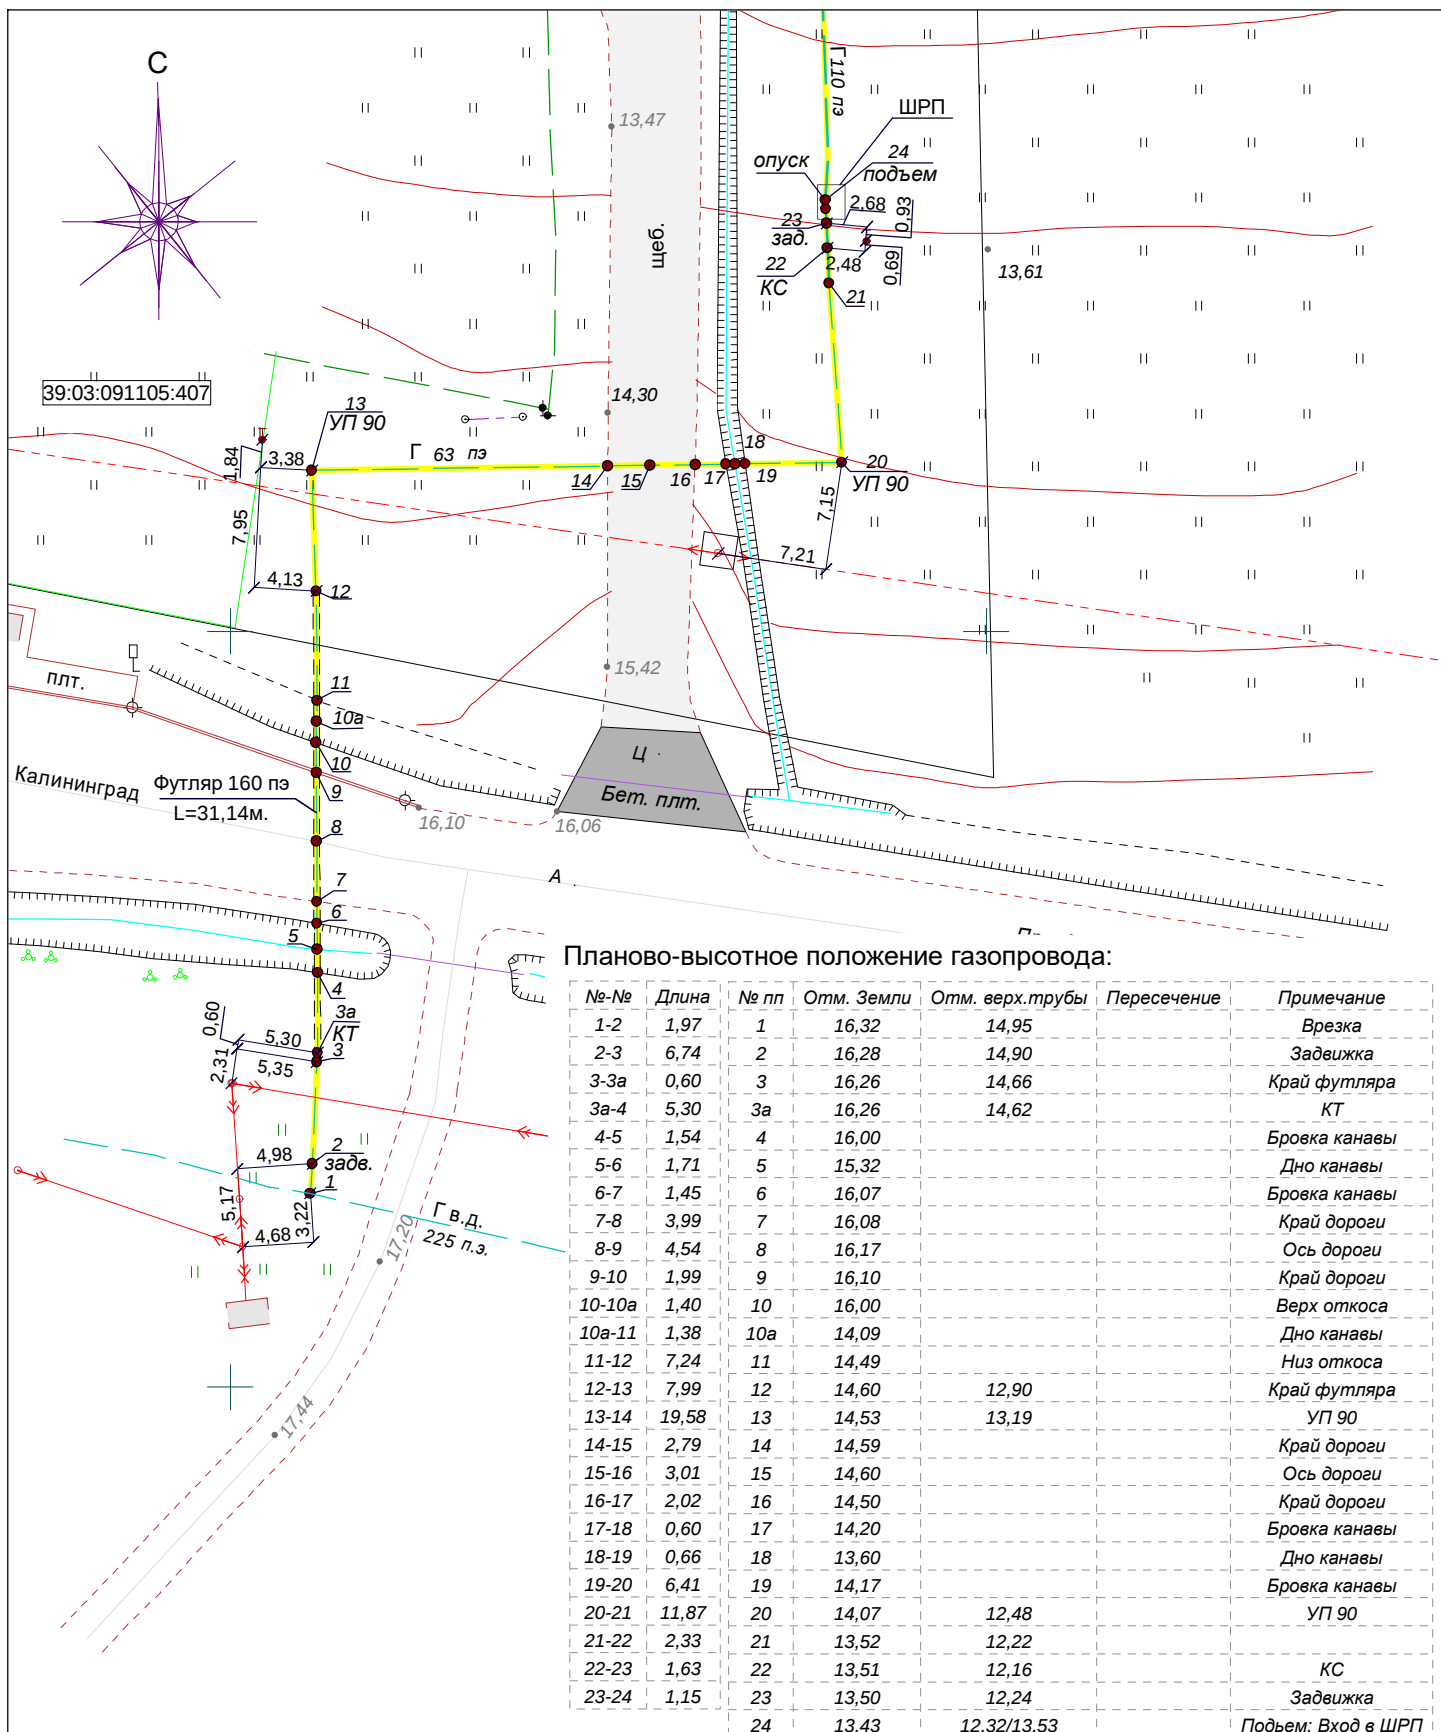

				Система координат - МСК39 Система высот - Балтийская			
				Газопровод высокого давления с установкой узла редуцирования, газопровод низкого давления до границ земельных участков с КН 39:03:091105:437, 39:03:091105:425, 39:03:091105:413, 39:03:091105:403 в пос. Малое Луговое Гурьевского района			
Должность	Фамилия И.О.	Подпись	Дата	Наружные сети	Масштаб	Лист	Листов
Руководитель	Юршевич А.А.				1:500	1	4
Исполнитель	Тарасов Д.В.			Исполнительная схема планово-высотного положения газопровода	ИП "Юршевич А.А." 2019 г.		